


NOTES

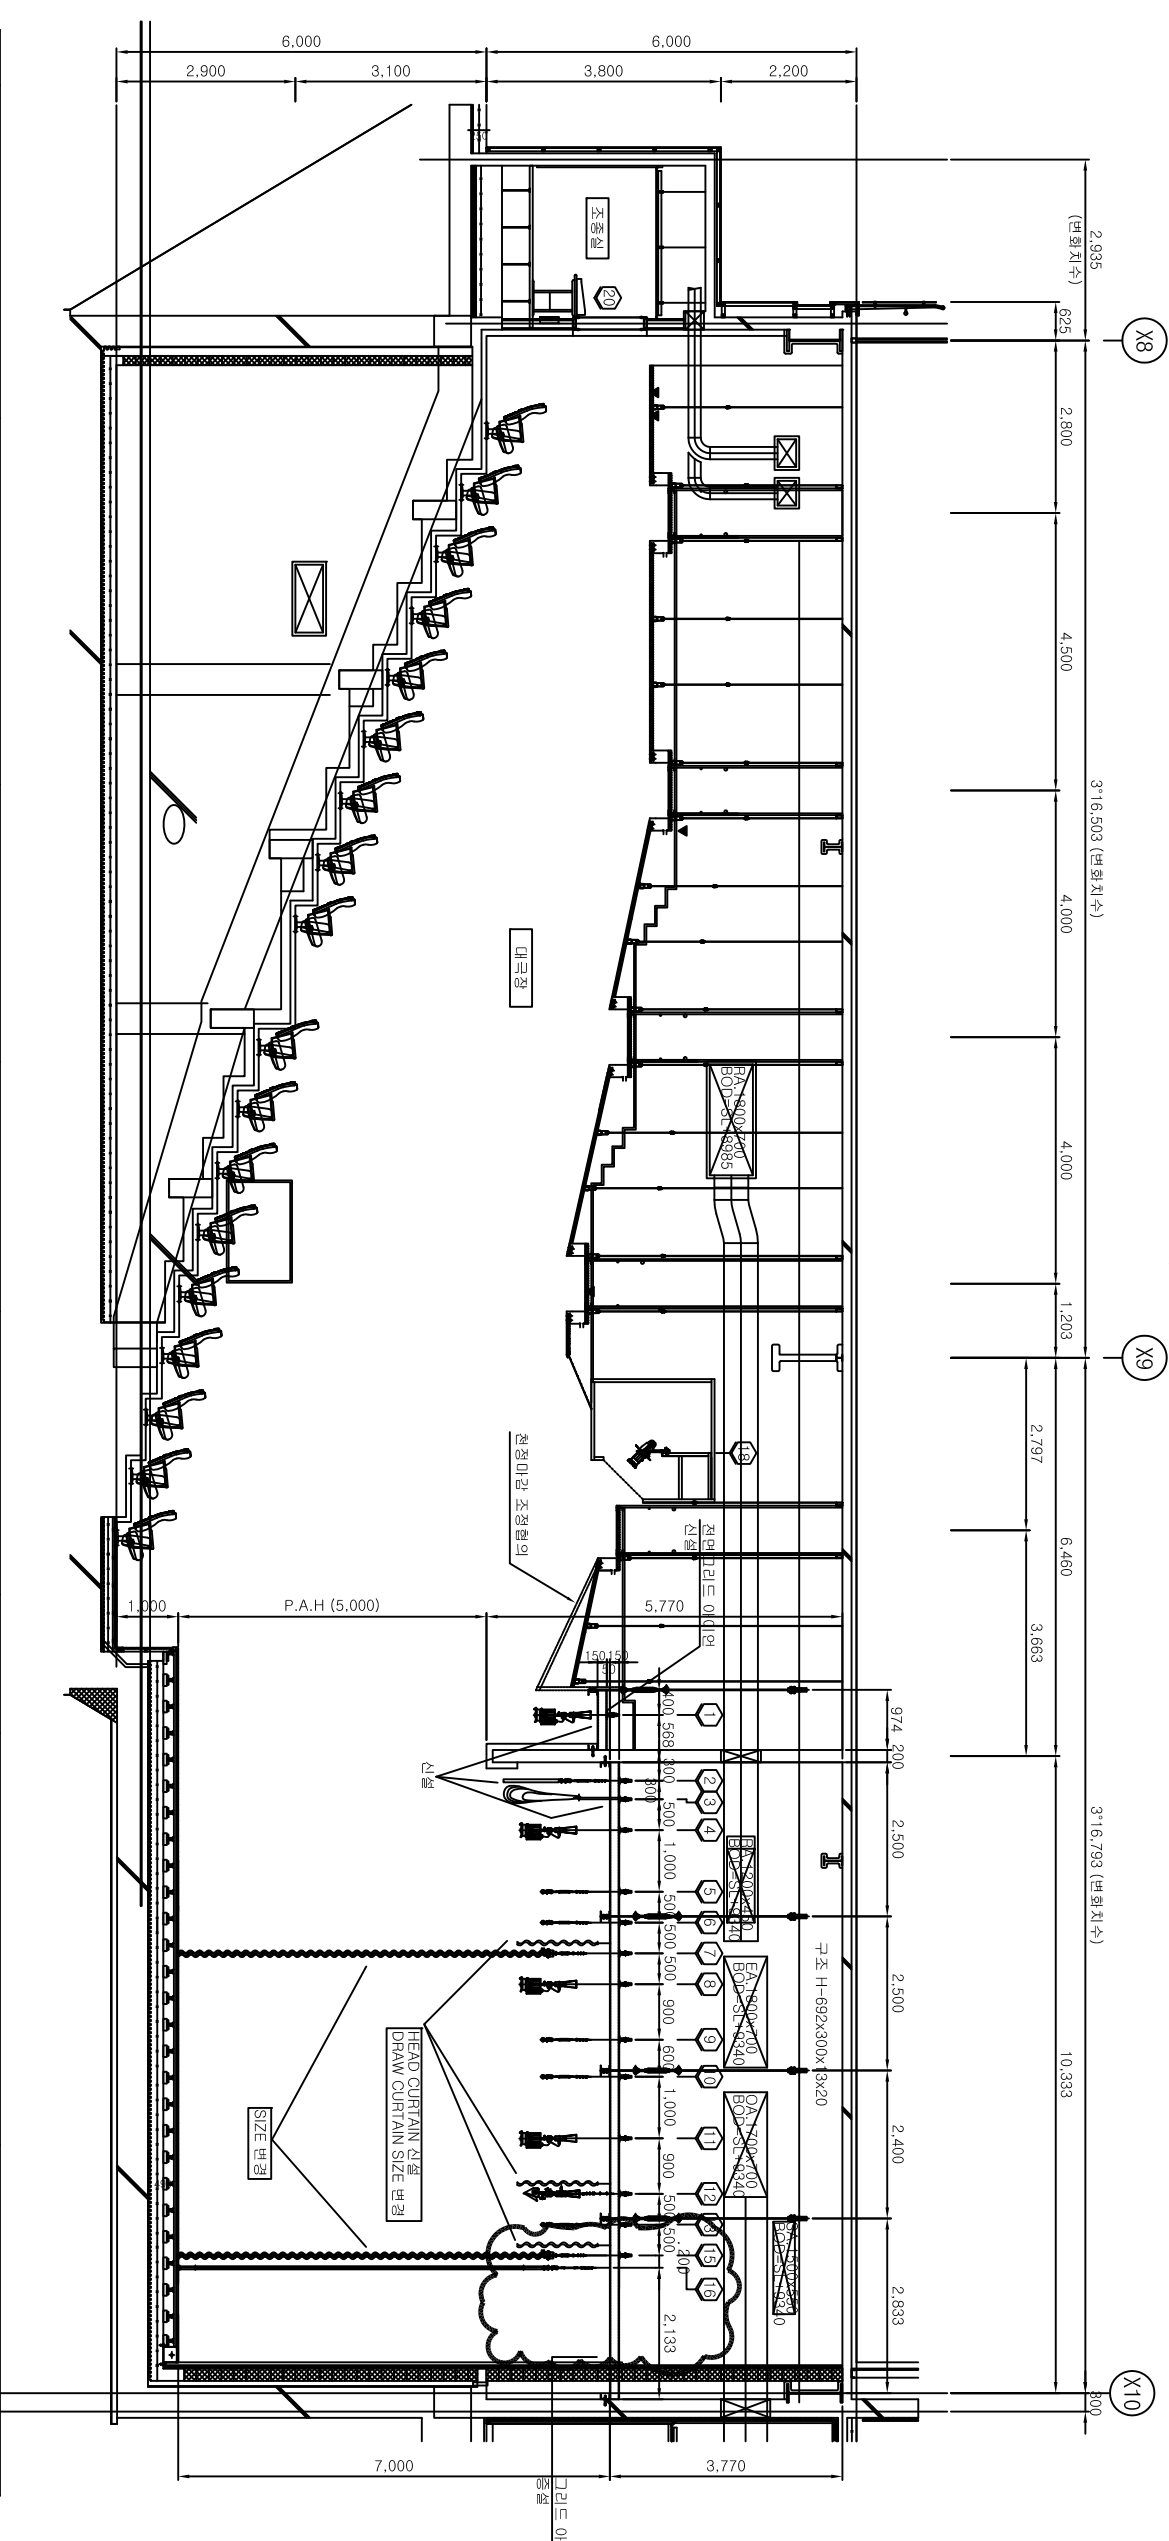

NO	DESCRIPTION	SPECIFICATION	QUANTITY			CIRCUIT NO		CAPACITY (KW)	REMARKS
			변경권	변경종	최종	회로 번호	기계 번호		
1	APRON TOP LIGHT BATTEN	L= 9,000 (3HP x 4P)	1 SET	1 SET	1 SET				
2	NO. 1 FLY SET BATTEN	L= 12,000 (3HP x 4P)	1 SET	1 SET	1 SET				PLACARD BATTEN 전용으로 사용함
	PLACARD BOARD	12,000W x 900H	1 SET	1 SET	1 SET				
3	CONTOUR CURTAIN	12,000W x 6,500H (3HP x 4P)	1 SET	1 SET	1 SET				
4	NO. 1 SUSPENSION LIGHT BATTEN	L= 12,000 (3HP x 4P)	1 SET	1 SET	1 SET				
5	NO. 2 FLY SET BATTEN	L=12,000 (3HP x 4P)	1 SET	1 SET	1 SET				
6	NO. 3 FLY SET BATTEN	L=12,000 (3HP x 4P)	1 SET	1 SET	1 SET				
7	NO. 1 DRAW CURTAIN (UP-DN)	15,000W x 6,000H (3HP x 4P)	1 SET	1 SET	1 SET				HEAD CURTAIN(15,000W x 1,300H)
8	NO. 2 SUSPENSION LIGHT BATTEN	L=12,000 (3HP x 4P)	1 SET	1 SET	1 SET				
9	NO. 4 FLY SET BATTEN	L=12,000 (3HP x 4P)	1 SET	1 SET	1 SET				
10	NO. 5 FLY SET BATTEN	L=12,000 (3HP x 4P)	1 SET	1 SET	1 SET				
11	NO. 3 SUSPENSION LIGHT BATTEN	L= 12,000 (3HP x 4P)	1 SET	1 SET	1 SET				
12	UPPER HORIZONT LIGHT BATTEN	L= 12,000 (3HP x 4P)	1 SET	1 SET	1 SET				
13	NO. 6 FLY SET BATTEN	L=12,000 (3HP x 4P)	1 SET	1 SET	1 SET				
14	NO. 7 FLY SET BATTEN	L=12,000 (3HP x 4P)	1 SET	1 SET	1 SET				
15	NO. 2 DRAW CURTAIN (UP-DN)	15,000W x 6,000H (3HP x 4P)	1 SET	1 SET	1 SET				HEAD CURTAIN 신형
16	NO. 2 DRAW CURTAIN (OP-CL)	15,000W x 6,000H (1/2HP x 4P)	1 SET	1 SET	1 SET				COVER CURTAIN으로 사용함
17	SCREEN (배경화)	14,000W x 6,000H (FIXED)	1 SET	1 SET	1 SET				HEAD CURTAIN(15,000W x 1,300H)
18	SIDE CURTAIN	2,800W x 6,500H (MANUAL)	6 SET	6 SET	6 SET				신형
19	CEILING LIGHT FRAME	16등용	1 SET	1 SET	1 SET				
20	CONTROL PANEL (MACHINE)	600W x 2,000H x 600D	2면	2면	2면				
21	CONTROL CONSOLE (MACHINE/R/D)	HT15-C	1 SET	1 SET	1 SET				
22	REMOTE CONTROL BOARD	HT-7B	1 SET	1 SET	1 SET				

1  
A-  
제세아터 무대기계 단면도  
축척 A1: 1/60  
AS: 1/120

설계자	신우중앙 건축사 사무소
감리	itm 크리에이션 GTS ENC 건축사 사무소 선진 종합 건축사 사무소
시공사	삼대전기(주)
PROJECT TITLE	한국집월드 준공도면
DRAWING TITLE	제세아터 무대기계 단면도
APPROVAL DATE	2011.11
APPROVAL NAME	정성현
PROJECT NO.	이문제
ENGINEER	김구석
SCALE	1/60 (A3)
DRAWING NO.	EVI-001 (150)