


NOTES
1. 층별 LEVEL 기준
- 지하1층 기준
FL.=EL.(해발고도)+42.65-GL.-6.0

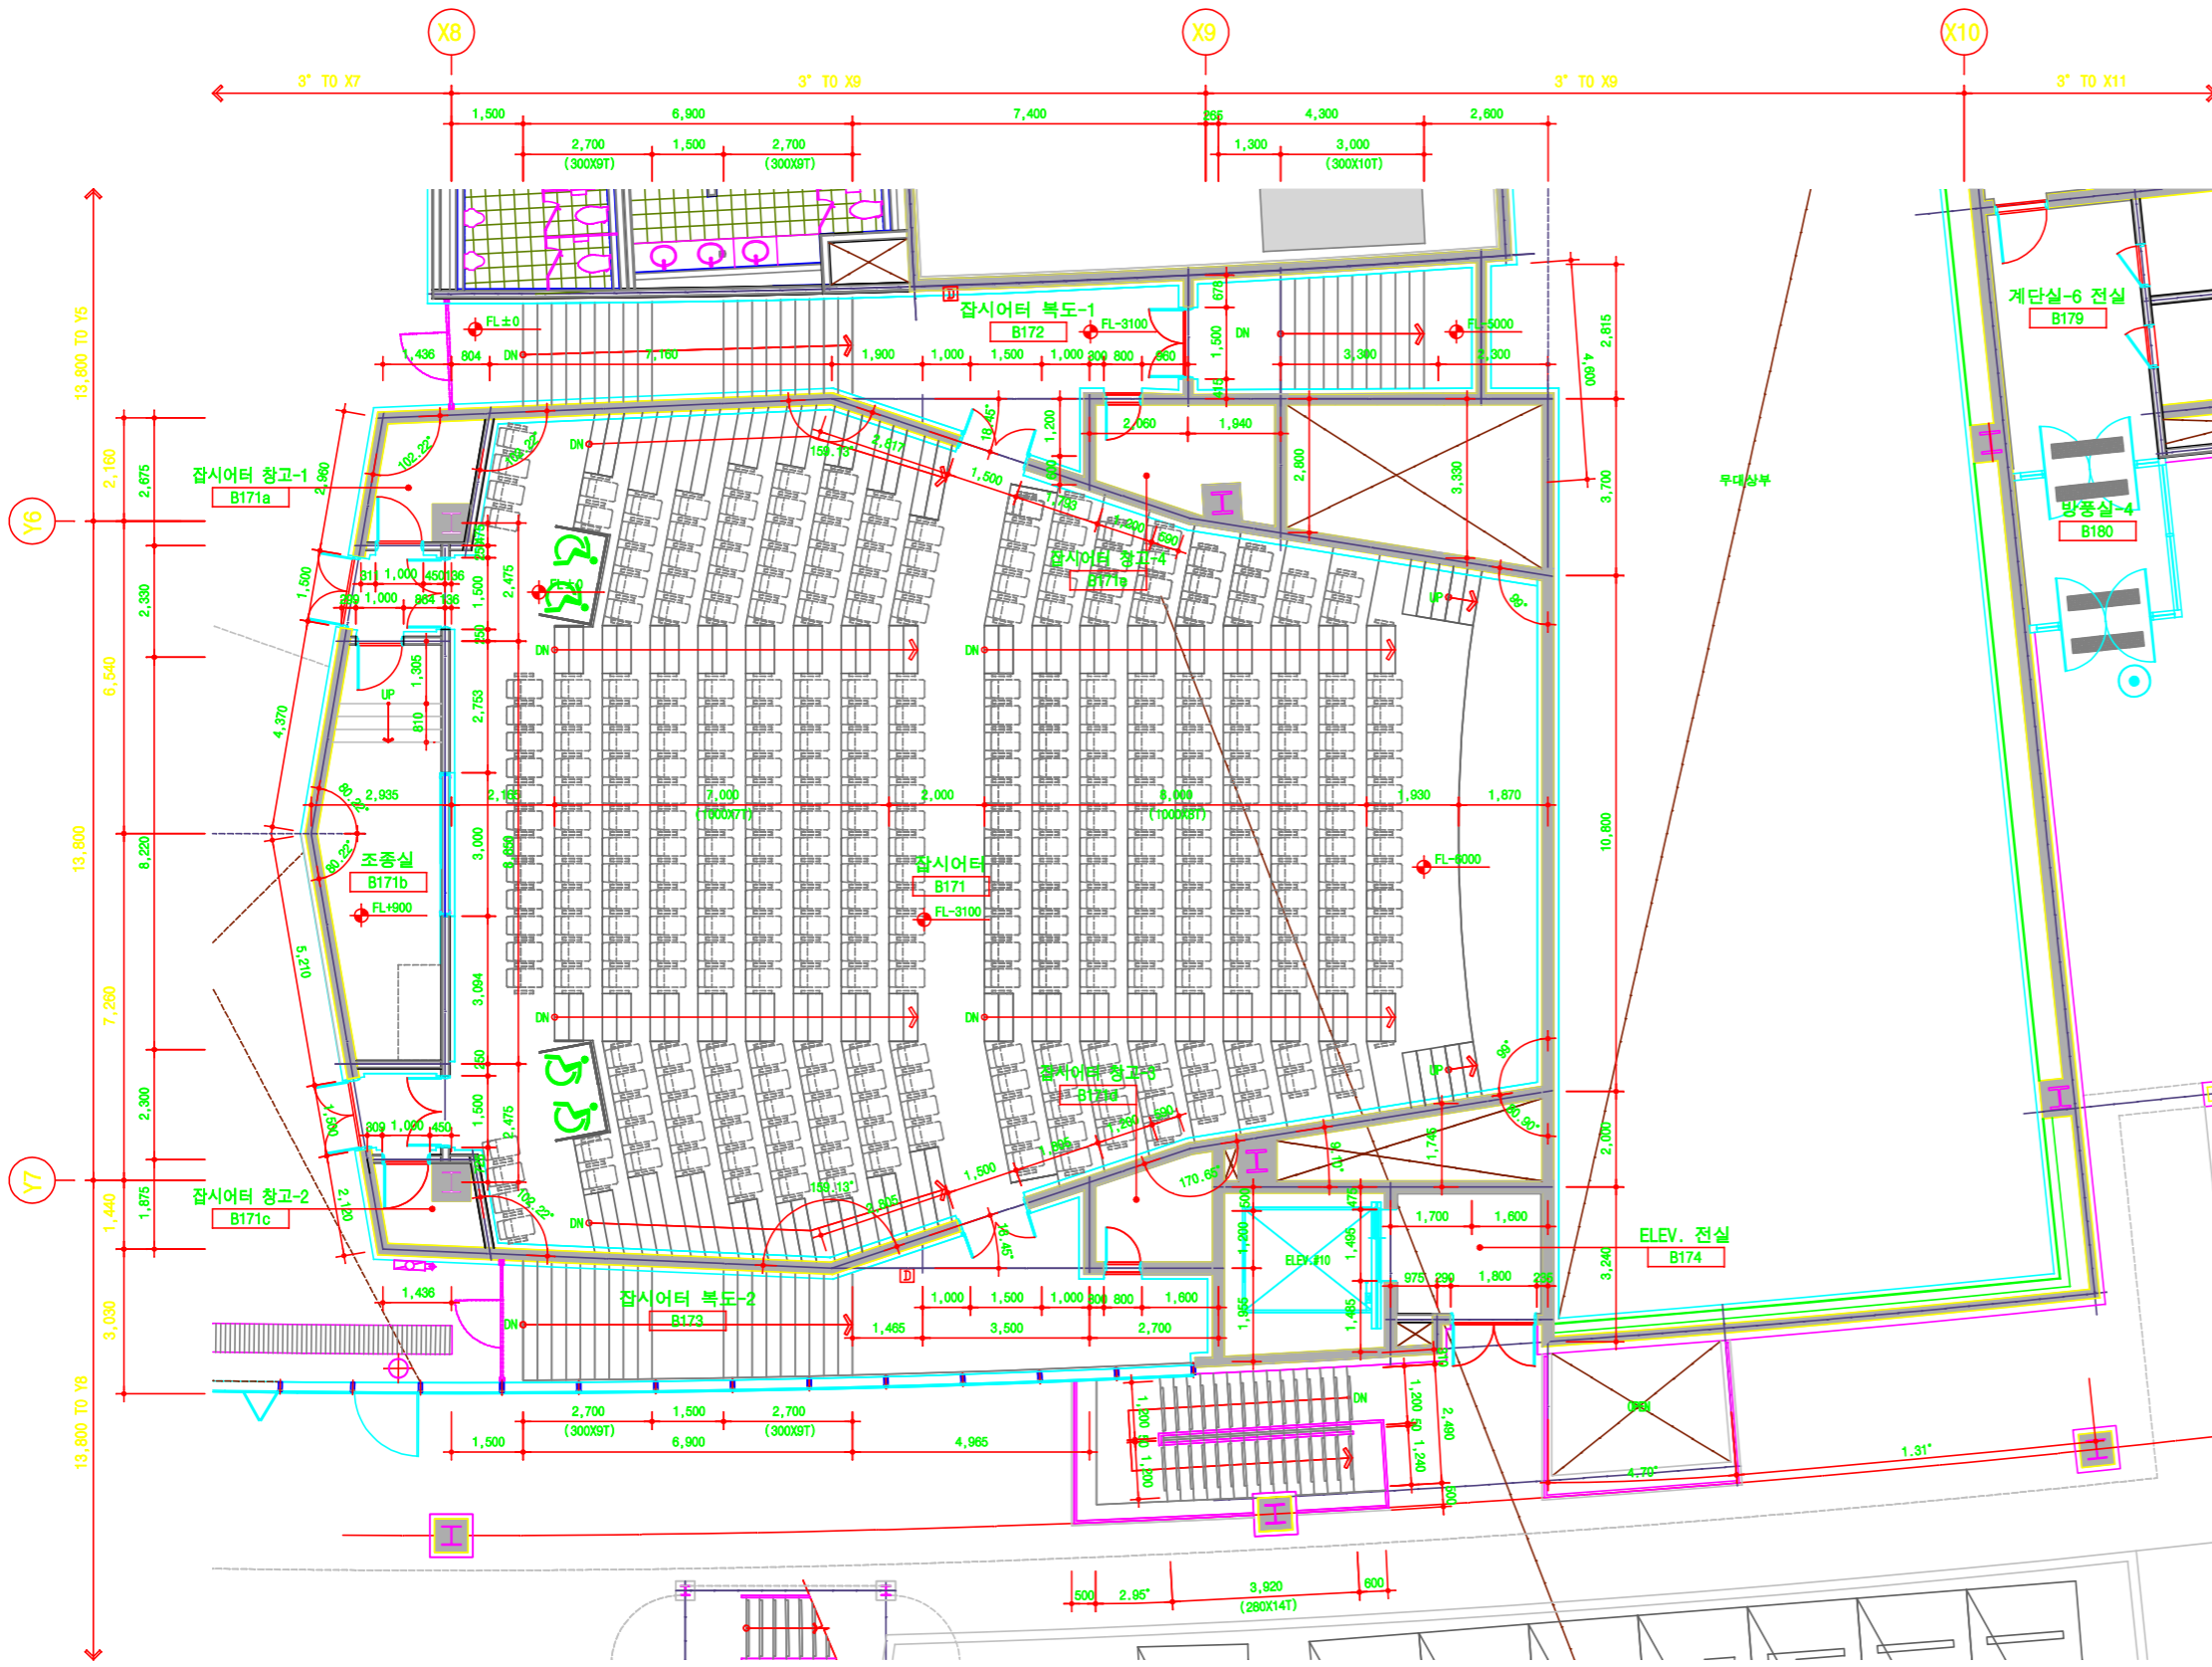

1 잠시어터 확대 평면도-2 (지하1층)
축척 1/160

설계사	삼우종합 건축사 사무소
감리	itm 코퍼레이션
	GTS ENC 건축사 사무소
시공사	선진 종합 건축사 사무소
	삼성물산(주)건설부문 삼성중공업

PROJECT TITLE
한국잡월드 준공도면

DRAWING TITLE
잠시어터 확대 평면도-2

APPROVAL DATE	책임감리원	정성현	
PROJECT NO.	담당감리원	장동욱	
ENGINEER	함장대리인	전병화	
SCALE	1:160		
DRAWING NO.	A51-006		REV.